




PROFIL

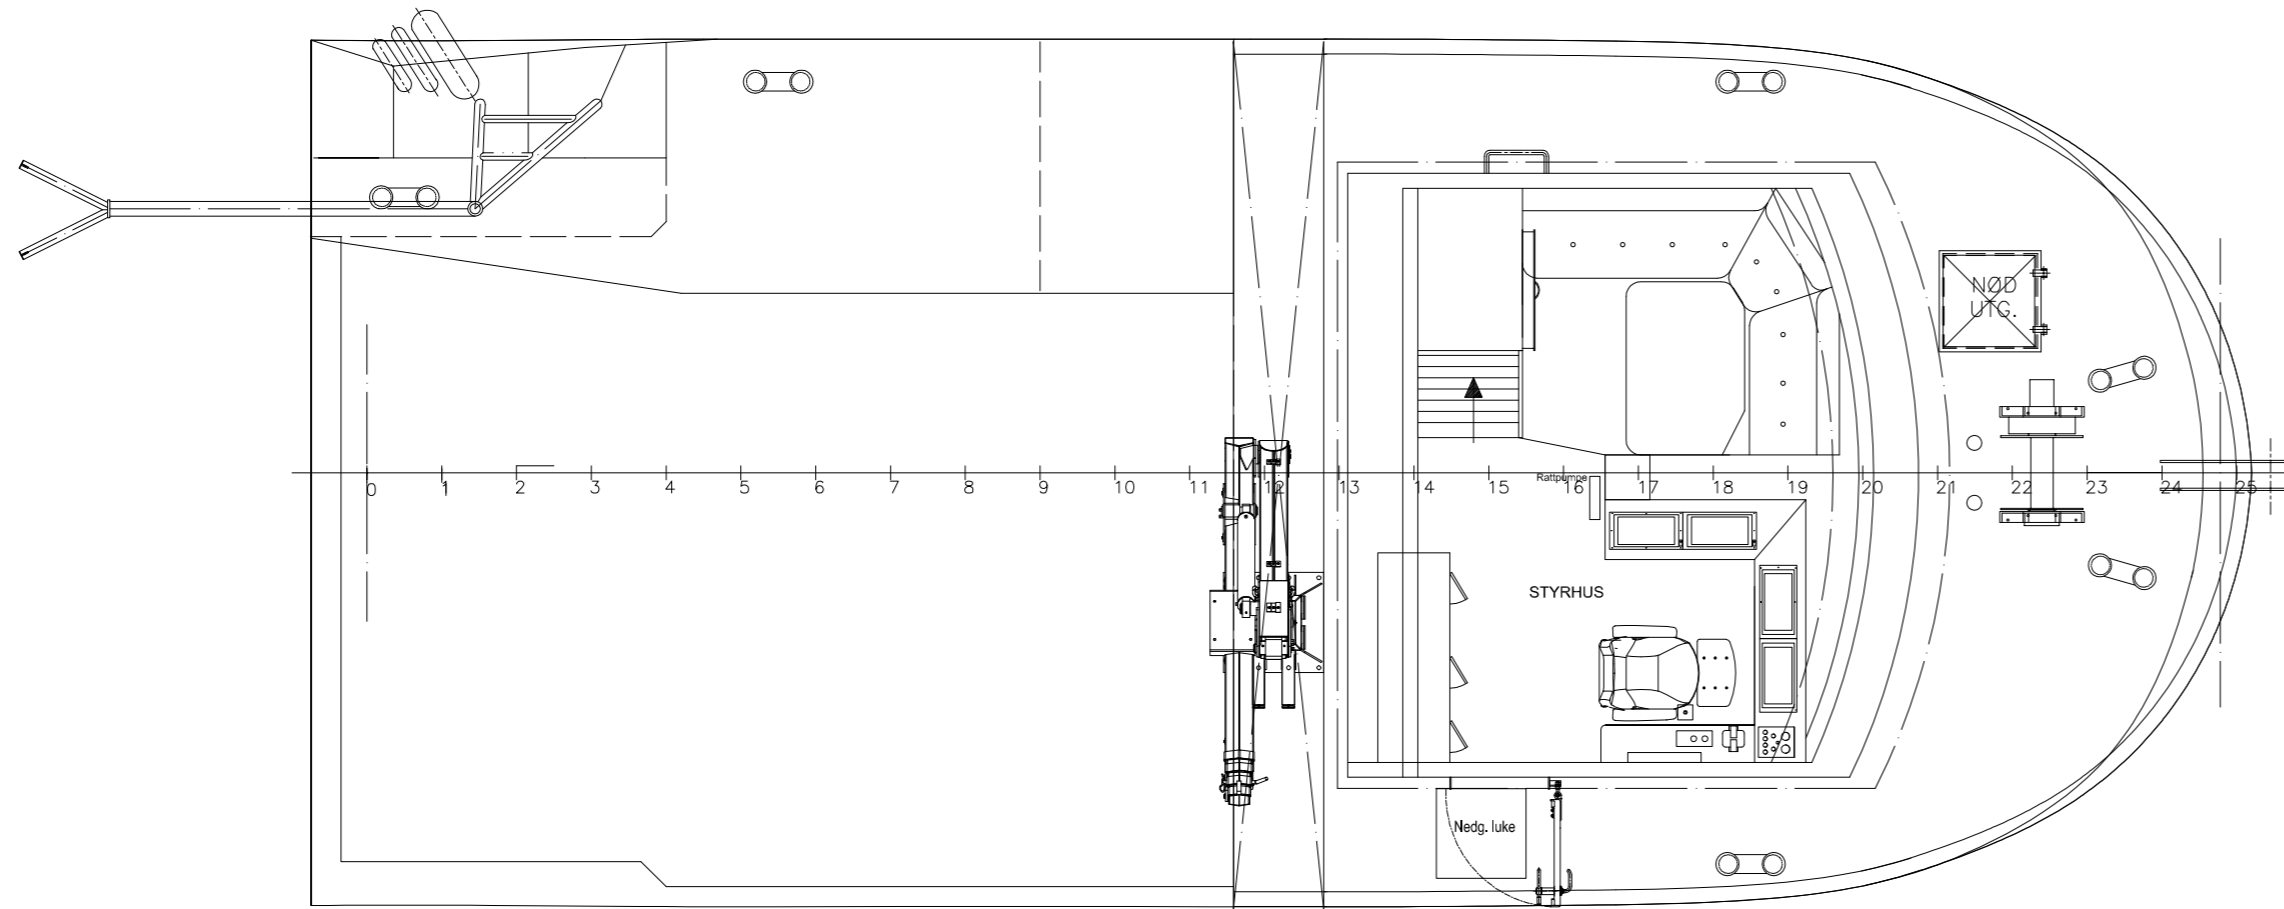

BAKKDEKK

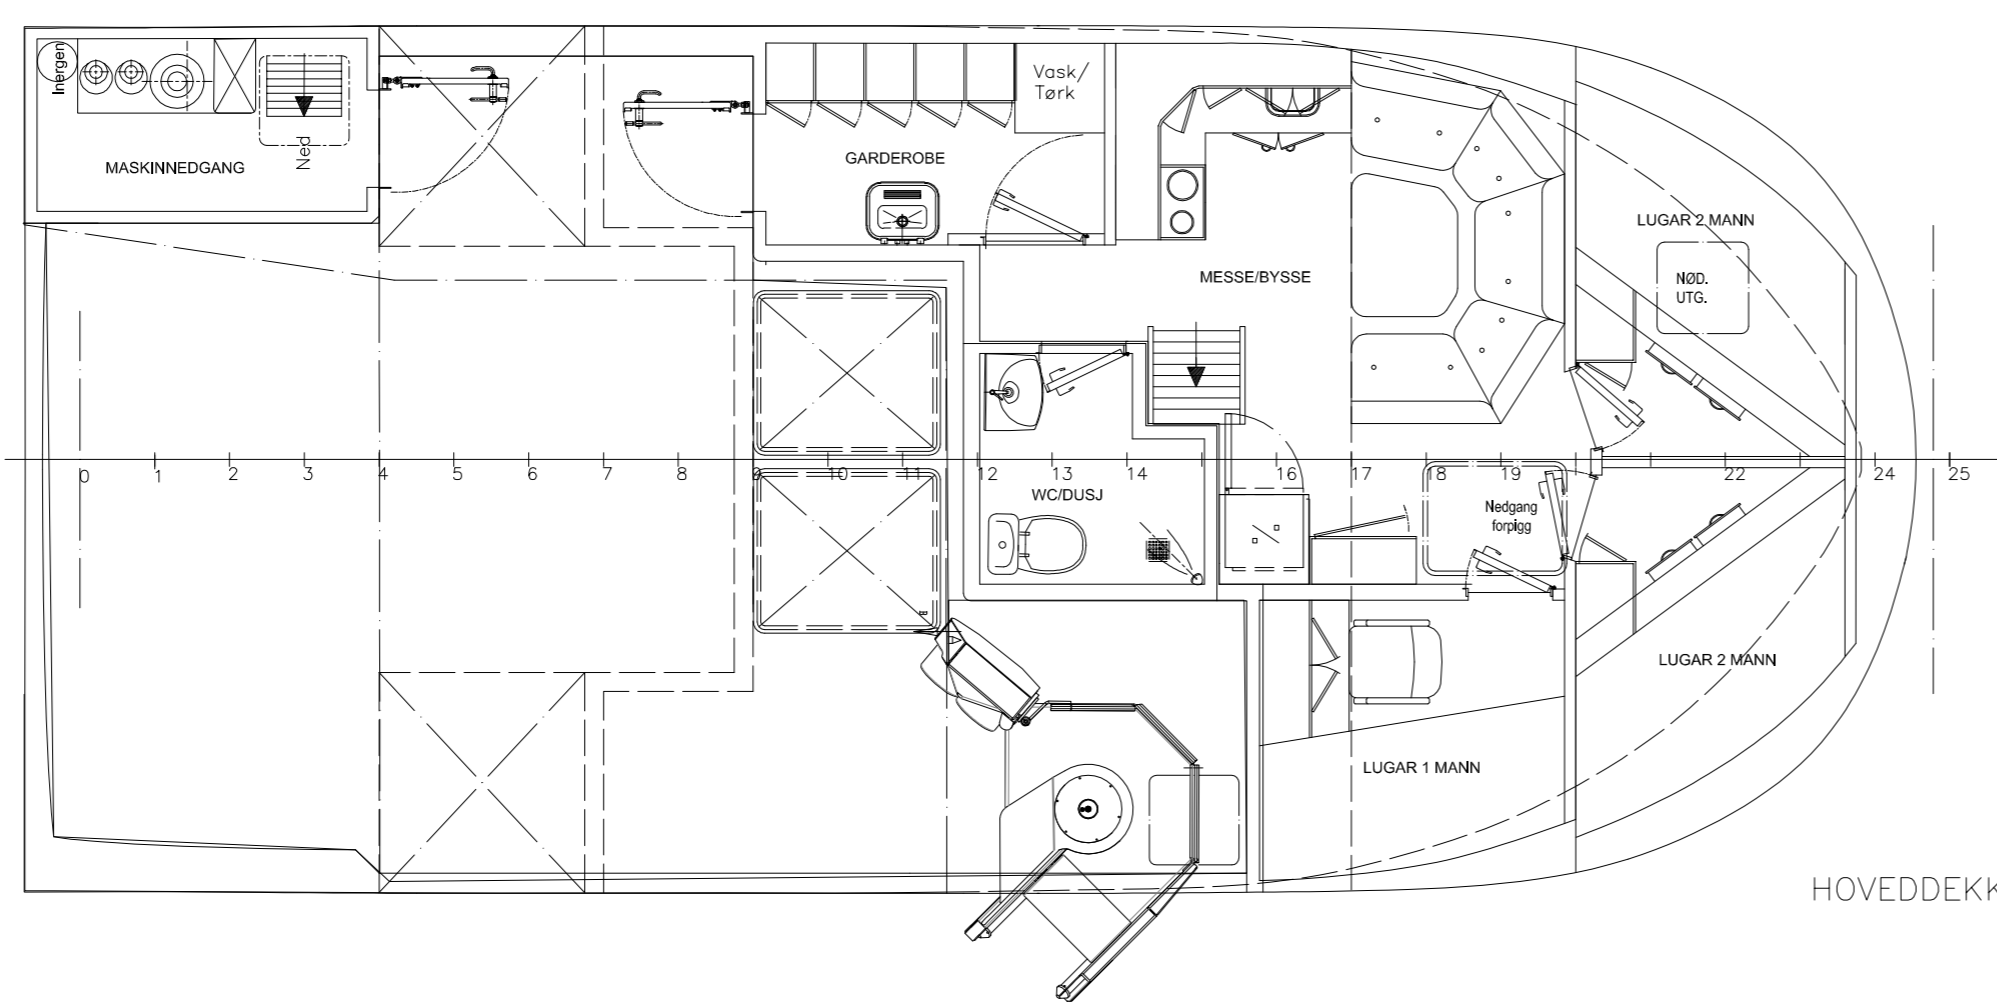

HOVEDDEKK

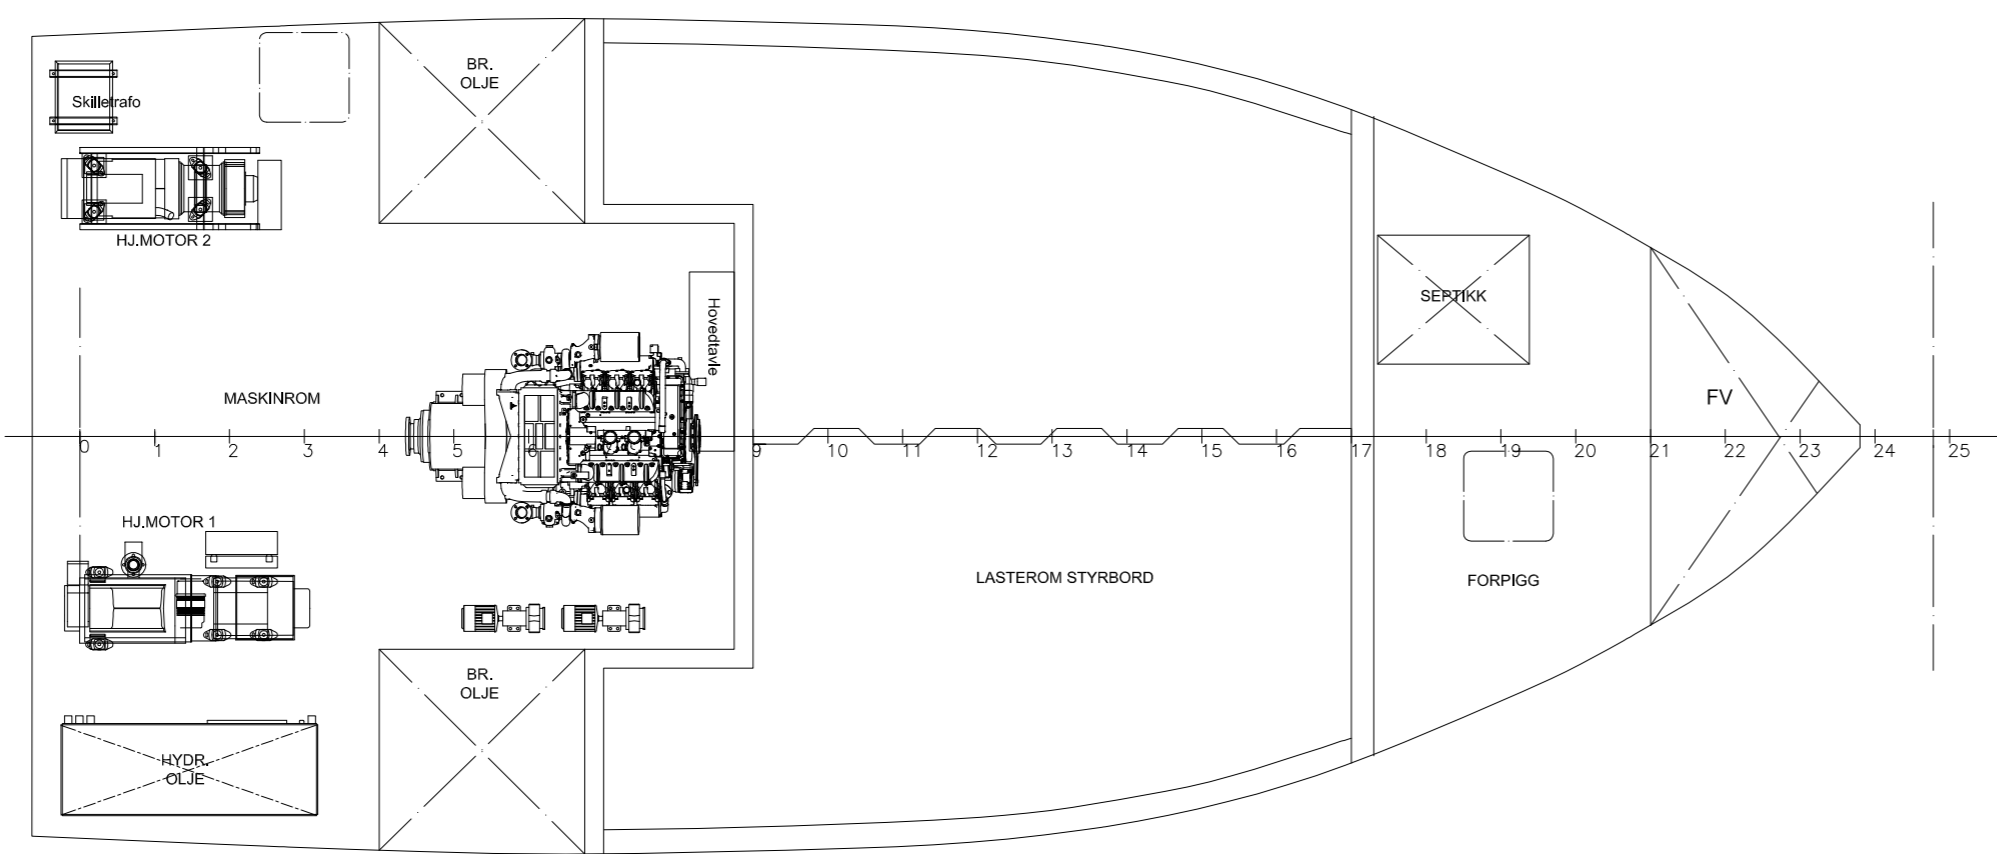

UNDER HOVEDDEKK, KNEKK II

HOVEDDIMENSJONER:

LENGDE O.A:	12,99 M
LENGDE MELLOM PERP:	12,43 M
BREDDER:	5,80 M
DYBDE I RISS HV.DK:	2,90 M

KAPASITET LASTEROM:	45 M ³
KAPASITET BRENNOLJE:	6 M ³
KAPASITET FERSKVANN:	2 M ³
BESETNING:	5 Pers.

A	06.02.2017	AS BUILT	JR	KA
-	22.12.2015	ISSUED FOR APPROVAL	JR	ASR
REV.	DATE	TEXT	PREP BY	CHECK/APPR.

Drawn:	JR	Date:	15.12.2015	Scale:	1:50	011-101-001	A
Checked/Verifed:	ASR	Date:	22.15.2015				



GENERALARRANGEMENT

Project:	BNR11	Design:	RØDTIND-1	Format:	A1	SHEET:	1 AV 1
----------	-------	---------	-----------	---------	----	--------	--------

GENERALARRANGEMENT
13,99M-ALUM.

Målestokk:	1:50	Tegnet:	F.A.
		Date:	15.12.2015
		Kontrollert:	JR
		Kont:	



SKIP-OG MASKINTEKNISK
KONSULENTVERKSOMHET
P.O. 723 8301 Svehaug
tlf: 41 61 83 83
fax: 41 78 48 89

1.1790

CAD-TEGNING

NB! Denne tegning er vår eiendom og kan ikke benyttes uten vår tillatelse.
Mottakeren av denne tegning er ansvarlig for ethvert misbruk jfr. Norsk lov